



WODOCIĄGI I KANALIZACJA Spółka z o.o.

ul. Kilińskiego 25 A; 58-200 Dzierżoniów

NIP: 882-000-31-83 • REGON 890611183 • Kapitał Zakładowy: 44.423.500,00 zł.

e-mail: wik@wik.dzierzoniow.pl • www.wik.dzierzoniow.pl

Spółka zarejestrowana w Sądzie Rejonowym dla Wrocław-Fabryczna KRS: 0000064082

Pogotowie
wodociągowo-
kanalizacyjne

994

centrala
telefoniczna:
74 832 37 01 do 04

fax:
74 832 37 05

Prezes:
74 832 37 00
prezes@wik.dzierzoniow.pl

Dział Obsługi
Klienta:
74 832 20 64 do 66
wikbok@wik.dzierzoniow.pl

Dział
Wodociągów
i Kanalizacji
w Dzierżoniowie:
74 832 20 85 do 88
td@wik.dzierzoniow.pl

Dział
Oczyszczalni
Ścieków
w Bielawie:
74 833 44 52
tk@wik.dzierzoniow.pl

Dział
Techniczny:
74 832 20 73 do 74
tt@wik.dzierzoniow.pl

Dział
Laboratorium:
74 832 37 06
pl@wik.dzierzoniow.pl

**Laboratorium
Badawcze
akredytowane
przez PCA,
nr akredytacji
AB 756**

**certyfikat
ISO 9001**

**certyfikat
ISO 14001**

**certyfikat
PN-N 18001**



Dzierżoniów dnia 13.08.2013 r.

L.dz. TT-24.13-1/12-94

STUDIO IN s.c.

Lilianna Śliwowska & Dariusz Dymarek

ul. Parkowa 42/1

51-616 WROCŁAW



dot.: wniosku o uzgodnienie PB przyłącza kanalizacji deszczowej oraz przebudowy przyłącza wodociągowego dla budynku kinoteatru ZBYSZEK w Dzierżoniowie przy ul. Świdnickiej 25, dz. nr 324/3 Obręb Centrum.


Inwestor: Gmina Miejska Dzierżoniów, Rynek 1, 58-200 Dzierżoniów.

UZGODNIENIE NR REJ.: 314/08/2013

Stwierdza się, że projekt budowy przyłącza kanalizacji deszczowej oraz przebudowy przyłącza wodociągowego dla budynku kinoteatru ZBYSZEK zlokalizowanego w Dzierżoniowie przy ul. Świdnickiej 25, dz. nr 324/3 Obręb Centrum został uzgodniony z WiK Sp. z o.o. w Dzierżoniowie. Projekt odpowiada wymogom Ustawy z dnia 7 czerwca 2001 r. z późniejszymi zmianami o zbiorowym zaopatrzeniu w wodę i zbiorowym odprowadzeniu ścieków oraz wytycznymi WiK Sp. z o.o. w Dzierżoniowie w zakresie przyłączenia nieruchomości do sieci wod.-kan. pod warunkiem zastosowania się do następujących uwag:

- 1) uzyskać pozwolenie na budowę/zgłosić rozpoczęcie robót w WiK Sp. z o.o. w Dzierżoniowie co najmniej na 7 dni przed ich rozpoczęciem;
- 2) do odbioru przedłożyć: uzgodnioną dokumentację projektową, powykonawczą inwentaryzację geodezyjną;
- 3) pas gruntu, na którym wybudowane są przyłącza wod.-kan. jest wyłączony z zabudowy i nasadzeń trwałych;
- 4) wszystkie materiały użyte do budowy przyłącza wodociągowego muszą posiadać atesty higieniczne PZH;
- 5) przed przystąpieniem do wykonania przyłączy należy dokonać sprawdzenia głębokości ułożenia sieci poprzez wykonanie próbnych wykopów;
- 6) próbę szczelności oraz wykonanie robót zanikowych należy zgłosić do odbioru do WiK Sp. z o.o. w Dzierżoniowie;
- 7) awarie na sieciach i przyłączach wod.-kan. zaistniałe w związku z budową przyłączy wod.-kan. usuwane będą przez pracowników WiK Sp. z o.o. w Dzierżoniowie na koszt wykonawcy w/w inwestycji;
- 8) nie wyklucza się istnienia innych niezainwentaryzowanych sieci wod.-kan. na trasie projektowanych robót;
- 9) każdorazowe odkrycie sieci wod.-kan. należy zgłosić do Działu Wodociągów i Kanalizacji WiK Sp. z o.o. w Dzierżoniowie;
- 10) Zabrania się łączenia wewnętrznej instalacji p.poż. z instalacją wodociągową do celów socjalnych;

verte!

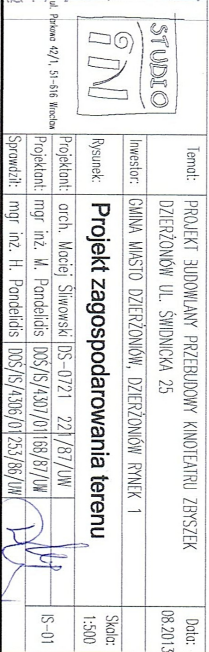

WODOCIĄGI I KANALIZACJA

Spółka z o.o.
ul. Kilińskiego 25a
58-200 DZIERŻONIÓW
DZIAŁ TECHNICZNY

dział techniczny


~~ad/s~~ ~~Technical~~

LEGENDA:

- projektowana sieć wodociągowa
- wewnętrzna instalacja wodociągowa
- projektowana sieć wew. kan. deszczowej
- projektowane przyziemie kan. deszczowej
- istniejące sieci do likwidacji

S... – proj. studnia ks Ø425

$$Tr_{\dots} - proj. tr$$

SDict = istniejąca studnia kan. deszczowej Ø425


Projektowana instalacje kan. deszczowej

UWAGA:

1. Projektowaną instalację kan. deszczowej wykonać z rur i kształtek PVC-U (litych)

- granica dzielniki
- nieprzekraczalna linia zabudowy MPZP
- wejscia do budynku
- hydriant naziemny


11/ Należy pozostawić istniejące, nowo zamontowane wodomierze w budynku kinoteatru.

Uzgodnienie niniejsze ważne jest 3 lata.

Sprawę prowadzi: L. Popławska
tel. 74/832 20 73

Załącznik: PB- 1 egz.

Do wiadomości:

Gmina Miejska Dzierżoniów

Rynek 1

58-200 Dzierżoniów

WODOCIĄGI I KANALIZACJA

Spółka z o.o.
DYREKTOR
ds. Technicznych

mgr inż. Kazimierz Pietkiewicz
PROKURENT